

18

Ilmo. Sr. Prefeito Municipal

30077

Handwritten:
M.
C. 16
1-118

Handwritten:
Deferido
18/9/55
03113

José CARDON

proprietário

do terreno à rua Gal. João Teles nº 413

junto ao prédio n.º desejando construir, conforme plantas anexas

vem pedir a V. S. a respectiva licença.

O requerente reside à rua Yori Bonifácio N.º 719

Stamp:
P. 18 de 9 1956
Signature: José Cardon

Nestes termos

Stamp:
SEÇÃO DE ADMINISTRAÇÃO
S.M.O.V. PROTOCOLO
P. Deferimento
Em de de 1956

Stamp:
Diretoria de Obras
PRC
1º AGO. 1955
Fl. 319
N.º 32

Pôrto Alegre, 27 de Julho de 1955

Stamp:
D. DE OBRAS
1.ª SEÇÃO
Ficha N.º
Livre 2.º
Data 31.8.55
Signature: Justina
Protocolista

77259/72

18-7-55

A.A.S.
777051-473

Handwritten:
Max G. [illegible]

Handwritten:
[illegible]

3003

A PLANTA DE ESGOTO NA D.I.D.

Em 22/5/15

01/14/2004

LOISE CARDOW

1914
 1915
 1916
№ 119

187 75

0 120 0 0 12

0 120 0 0 12


[Handwritten signature]

22: 02A 01

514-1034774

30077/55

Ilmo. Sr. Diretor da 1^a. Secção de Obras da Prefeitura Municipal

José Cardon, abaixo assinado, proprietário do prédio a ser construído à rua Gen. João Telles nº 473, declara que entrega a responsabilidade técnica da construção acima citada ao Eng. Henrique Gutfreind.

03114

Porto Alegre, 19 de outubro de 1955

CARTÓRIO
TRINDADE

José Cardon
JOSE CARDON

de acordo

CARTÓRIO
TRINDADE

Henrique Gutfreind
ENG; HENRIQUE GUTFREIND Reg. CREA 7902

CARTÓRIO TRINDADE

Reconheço a *assinatura* *Henrique Gutfreind*
Em testemunho *da verdade*
em Porto Alegre, *19 de outubro de 1955*
Carlos Ivany Frouser
Cartório - Rua Santa

CARTÓRIO TRINDADE
5.º TABELIADO
CARLOS IVANY FROUSER
AJUDANTE SUBSTITUTO
PORTO ALEGRE

PROTOCOLO
21 OUT 1955

2017

30077 22

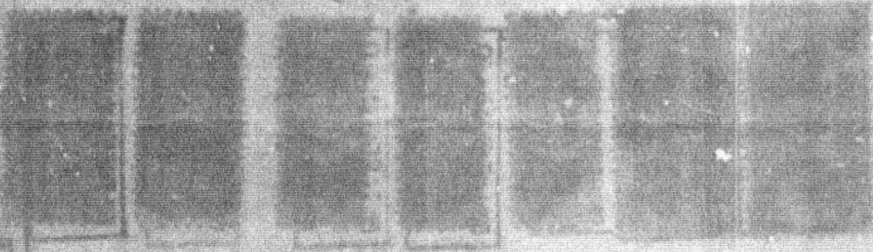
MEMORIAL DESCRITIVO

30077/63

Memorial descritivo para construção de um edifício de apartamentos, de propriedade do Sr. José Cardon, situado à rua Gen. João Teles nº473. 03115

- 1) O edifício possuirá 4 pavimentos.
- 2) A construção será de alvenaria de tijolos.
- 3) O pé direito do terreo terá 3m. e os demais 2,80m.
- 4) O alicerce será de pedra argamassada.
- 5) A área construída será de 233,90 m² e a área livre de 94,10 m².
- 6) O telhado será coberto com telhas de fibrocimento.
- 7) Os pisos da cozinha, quarto de banho, W.C. e hall revestidos com ladrilhos hidráulicos.
- 8) Os pisos de todas as demais salas serão revestidos com tacos.
- 9) As paredes da cozinha, quarto de banho e W.C. serão revestidas com azulejos até a uma altura de 1,60m.

Carlos José
arg. CREA 5939 8ª Região

Henrique
CREA 7902

T

30077/56

Eng. HENRIQUE GUTFREIND

ESCRITÓRIO
DE
ENGENHARIA

MAL. FLORIANO, 13
9º ANDAR - SALAS 94 e 95


03116

Pôrto Alegre 13 de setembro de 1955

Declaro que as obras de construção do prédio da
rua Gen. João Telles nº470 não serão iniciadas
antes que sejam entregues à Prefeitura Municipal
todos os cálculos de concreto armado.

Jose Cardon
JOSE CARDON
proprietario

Henrique Gutfreind
HENRIQUE GUTFREIND
respons. tecnico

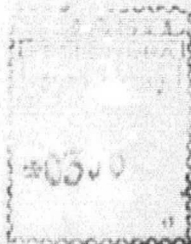

5695

3007/62



PREFEITURA MUNICIPAL DE PORTO ALEGRE
SMA - COORDENAÇÃO DA DOCUMENTAÇÃO
UNIDADE DE MICROFILMAGEM

~~00000~~

~~00000~~ 03117

PROCESSO Nº 30077/55

AS PLANTAS E DESENHOS
QUE ULTRAPASSARAM A MEDI-
DA PADRÃO, CONSTANTES DES-
TE PROCESSO, ESTÃO MICRO-
FILMADAS NO MICROFILME DE 35 mm:

FLASH 02	NÚMERO 305
IMAGEM DE <u>243</u> A <u>254</u>	

QUANT. DE DOC. 6

Ch...


PREPARADOR

30077/55

08/00

Proc. nº 30.077/55


DIRETORIA DE OBRAS
SEÇÃO
LIVRO 2 - TAL. Nº 272
Área de pavio, terreno
Total de área do plico
Tipo de construção
Data

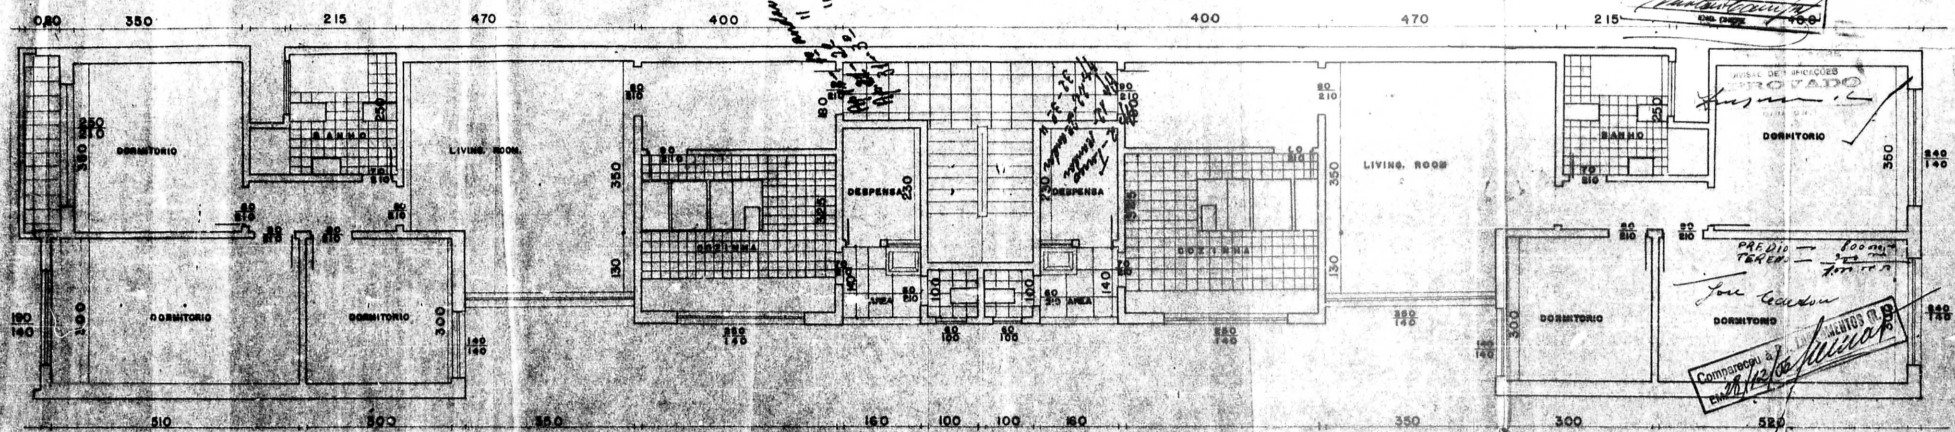


S 3-97

ANDAR TIPO	ENG. HENRIQUE GUTFREIND		
	AV. BORGES DE MEDEIROS Nº 251 BANDA 9.905		
	EDIFÍCIO DE APARTAMENTOS		
	RUA SAL. JOAO TELES Nº 475		
DESENHO	CONSTRUTOR	Henrique Gutfreind	
PROJETO	ÁREA VISTOS		
CALCULO	Nº		

PT. FEITURA MUNICIPAL DE PORTO ALEGRE
UNIDADE DE MICROIMAGEM
PROCESSO Nº 30077/55 247

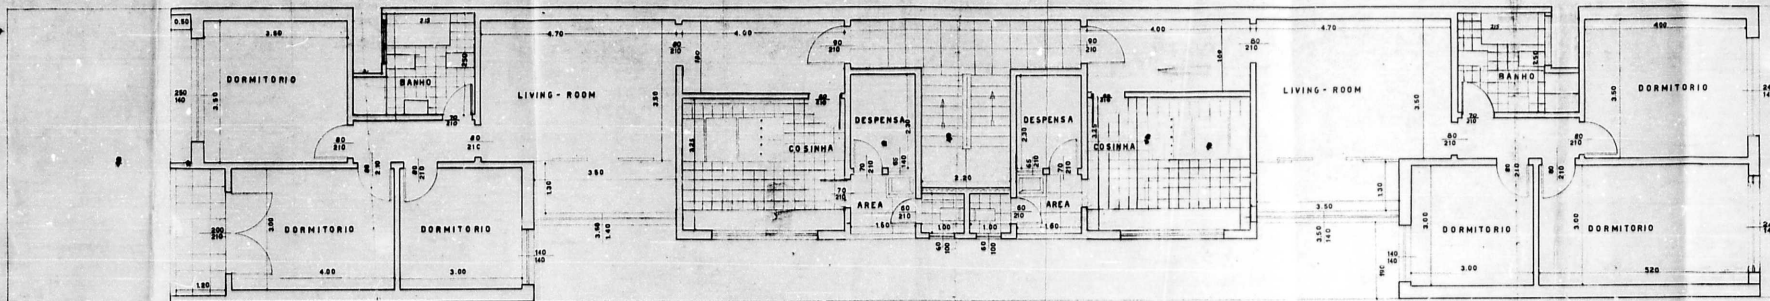

1º ANDAR

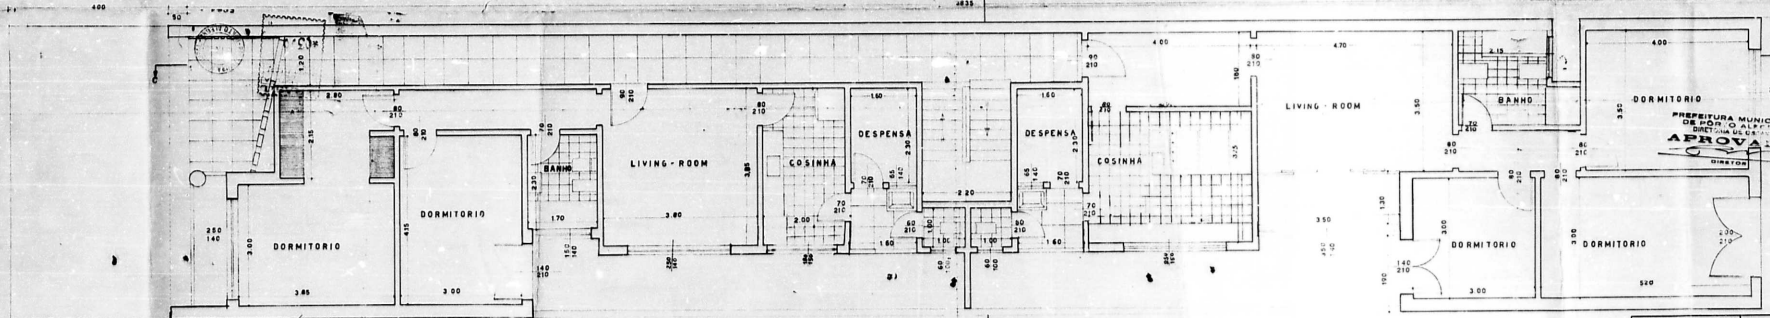

2º ANDAR

Directoria da
A disponibilidade
redes imprevistas
no sentido da rede



Directoria da

REFERENCIA	ENG. HENRIQUE GU
ANDAR TERREO	RUA MAL FLORIANO N° 10
E 1º ANDAR	EDIFICIO DE APARTAMEN
ESCALA 1:50	RUA GAL. JOAO TELES N° 47
DESENHO	PROPRIETARIO
PROVETO	CONSTRUTOR
CALCULO	PROVETO

PROCESSO Nº 30077/55 246 N°

20

30077/55

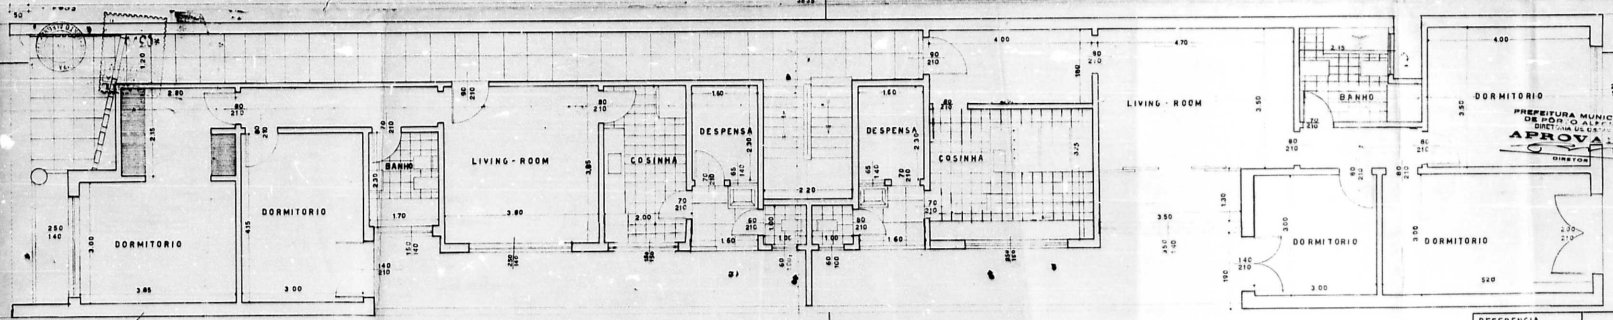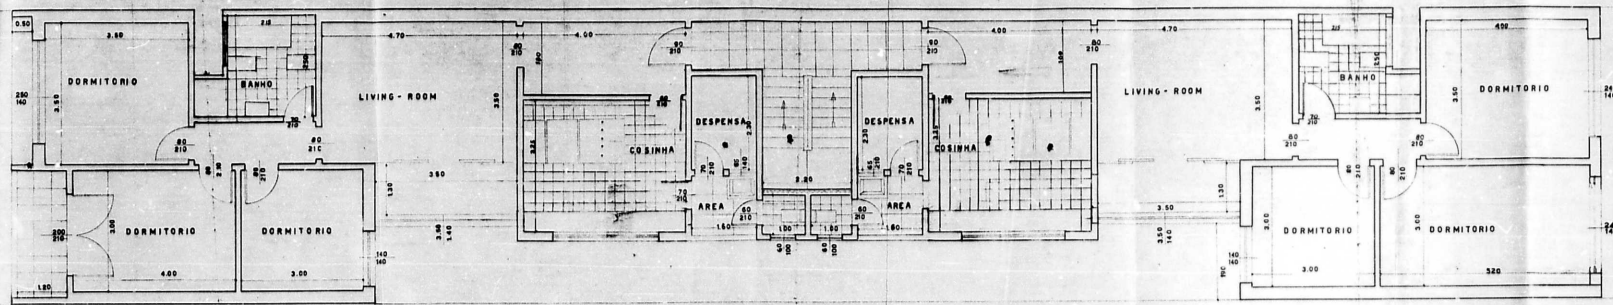

Directoria de Obras
SECCAO
A dispensa (Cozinha) pto a sa Ba-
nho e inserida no decorado das
do sentido e a maior dimensao.

DIRECTORIA DE OBRAS
18 SECCAO
ZONA 7 LIVRO 7 TAL N. 159
piso
Tipo de constr. 18.1
Dia 24.9.55
Henrique Gutreind

REFERENCIA	ENG HENRIQUE GUTREIND
ANOAR TERREO	RUA MAL FLORIANO N. 12 SALA 94
E 19 ANDAR	EDIFICIO DE APARTAMENTOS
DESENHO	CONSTRUTOR <i>Henrique Gutreind</i>
PROVETO	PROVETO
CALCULO	CALCULO





PREFEITURA MUNICIPAL DE PORTO ALEGRE
UNIDADE DE REGISTRO DE PROJETOS
PROCESSO Nº 30077/55 246 N8

246

20

24

30077/55

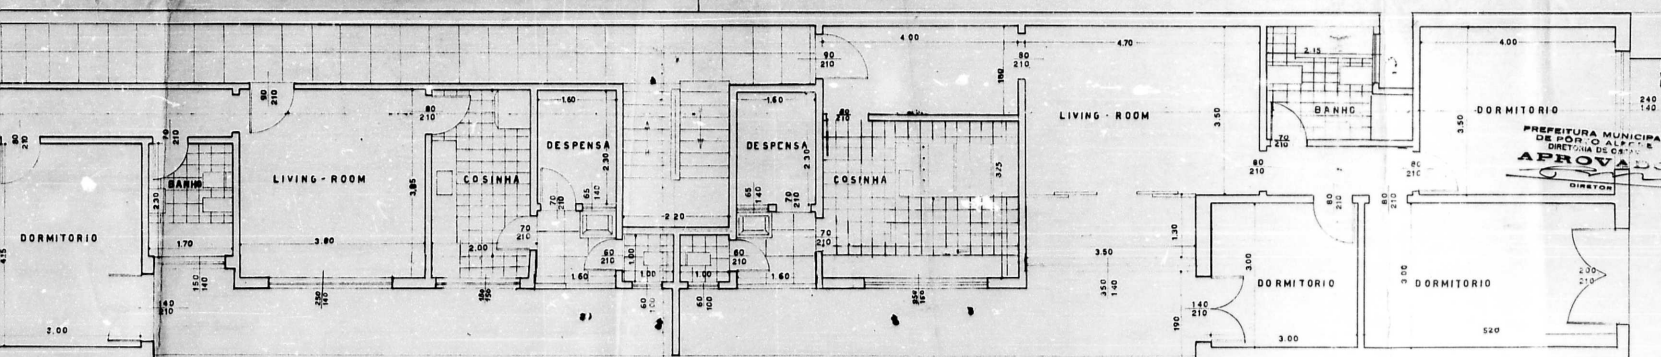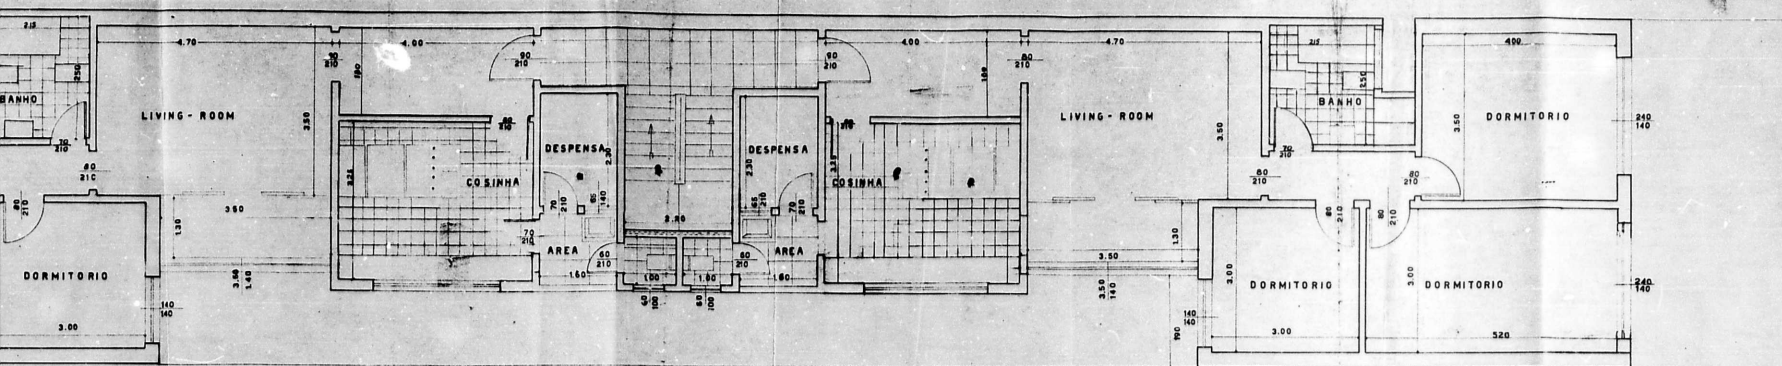

Directoria de Obras
1.º SECCAO
T.T.C.O.
A despesa com o piso e as paredes interiores, e os armarios fixos no sentido da maior dimensao.

DIRECTORIA DE OBRAS
1.º SECCAO
ZONA 7 - LITVIO - TAL. Nº 159
Area de projeto: 253,22
Total da area de projeto: 253,22
Tipo de construçao: 1.º B. 1
Data: 24.9.55

PREFEITURA MUNICIPAL DE PORTO ALEGRE
DIRETORIA DE OBRAS
APROVADO
DIRETOR


REFERENCIA	ENG HENRIQUE GUTFREIND
ANDAR TERREO E 1º ANDAR	RUA MAL FLORIANO Nº 12 SALA 94
	EDIFICIO DE APARTAMENTOS
	RUA GAL JOAO TELES Nº 473
ESCALA 1:50	PROPRIETARIO <i>José Sardan</i>
DESENHO	CONSTRUTOR <i>Henrique Gutfreind</i>
PROVETO	PROVETO
CALCULO	CALCULO

PREFEITURA MUNICIPAL DE PORTO ALEGRE
LMA - UNIDADE DE MICROFILMAGEM
PROCESSO Nº: 30077/55 246


244

24

20

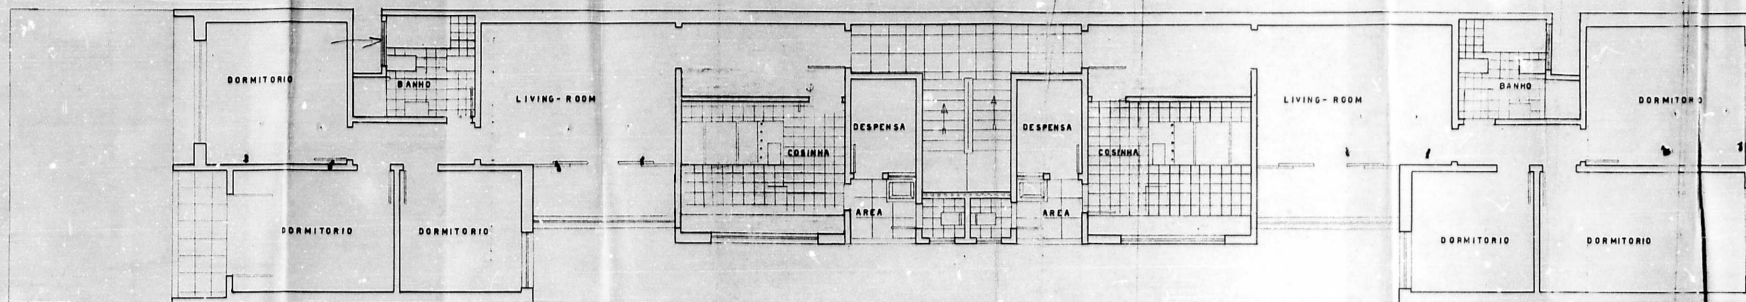


28 ANDAR

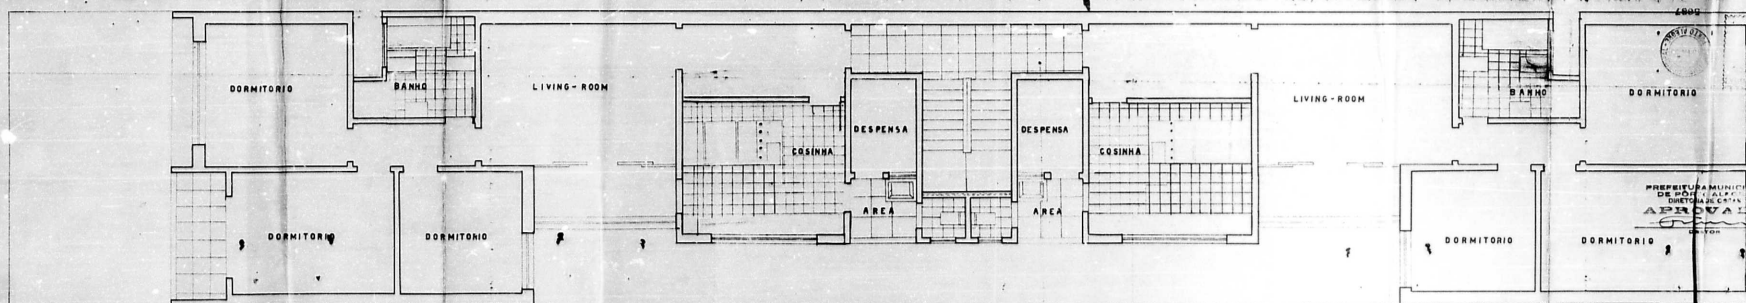

32 ANDAR

 PROCESSO Nº 30077/55 247

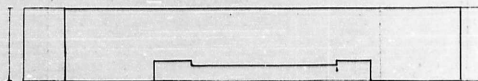

247

REFERÊNCIA

28 ANDAR
32 ANDAR

ESCALA: 1:50

DESENHO

PROJETO

CALCULO

ENG. HENRIQUE GUT

RUA MAL FLORIANO, 1113, 5º

EDIFÍCIO DE APARTAMENTO

RUA SAL. JOR. TELLY, 1113

PROPRIETÁRIO: J. M. D.

CONSTRUTOR: Henrique Gut

PROJETO

CALCULO

PREFEITURA MUNICIPAL DE PORTO ALEGRE
 247 - 10 - UNIDADE DE MICROPLANEJAMENTO
 PROCESSO Nº 30077/55 247 Nº

Directoria do
 1ª SEÇÃO
 AVIC
 A dispensa deve ter o
 rodapé impermeabilizado e
 no sentido da sua maior di

DIRETORIA DE O
 2ª SEÇÃO
 ZONA 2 LÍVIO TAL N
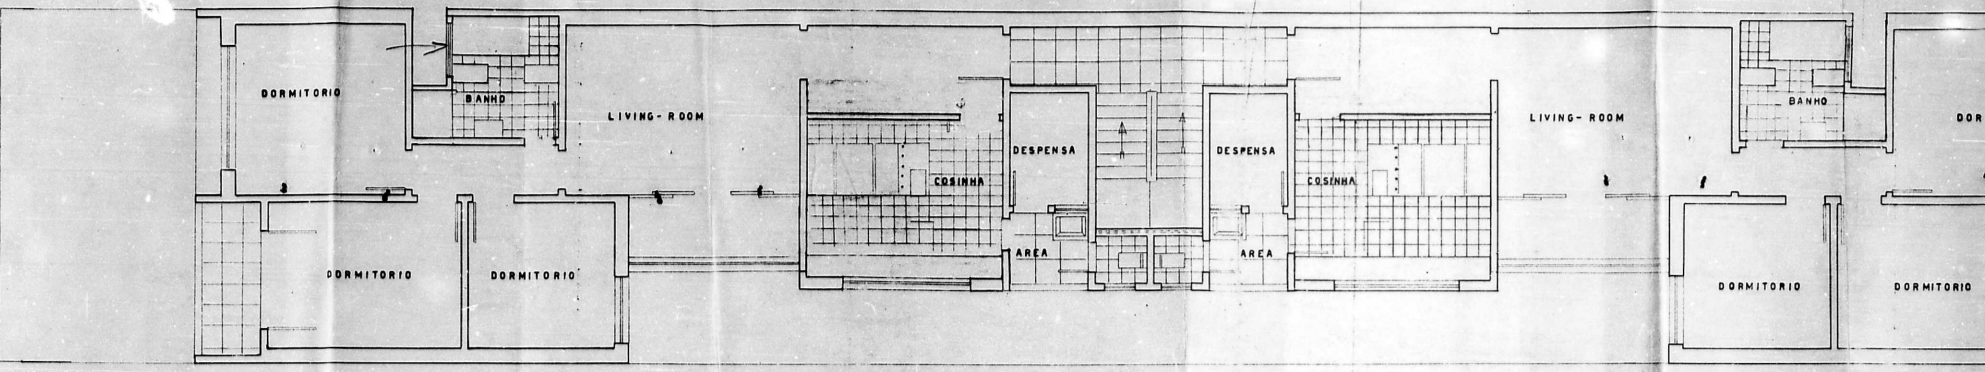
28 ANDAR

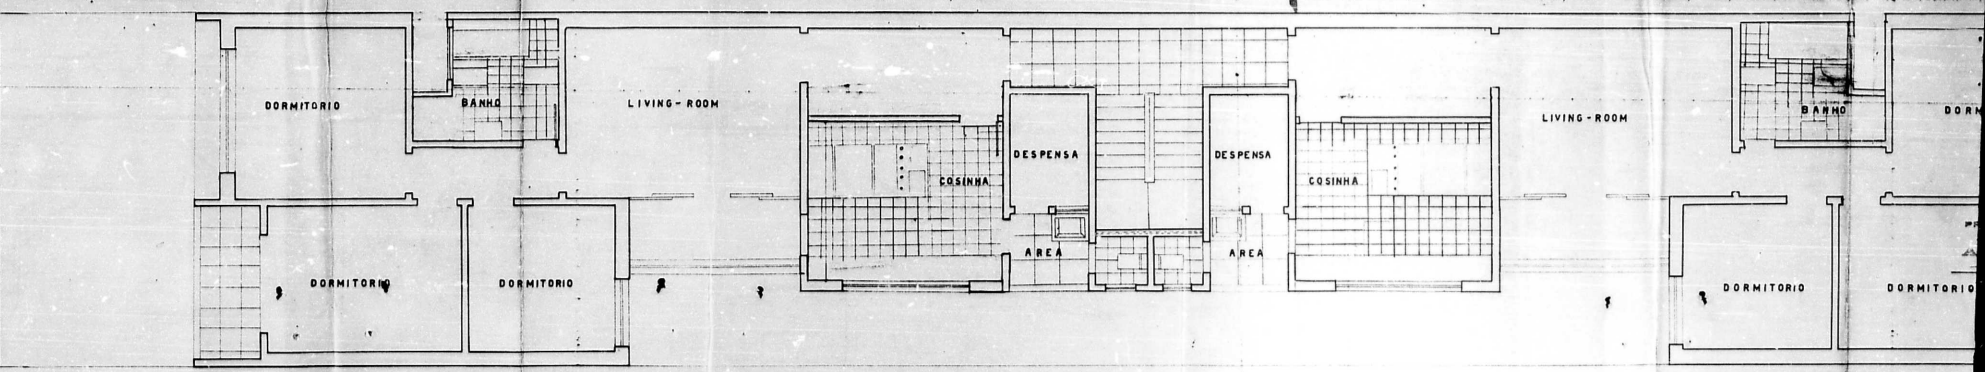

32 ANDAR




PREFEITURA MUNICIPAL DE PORTO ALEGRE
 DEMA - LD - UNIDADE DE MICROFILMAGEM
 PROCESSO Nº 30077/55 248

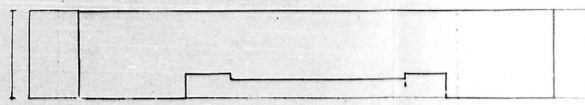

247

REFER
 25
 38
 ESCA
 DES
 PREFEITURA MUNICIPAL DE PORTO ALEGRE
 DEMA - LD - UNIDADE DE MICROFILMAGEM
 PROCESSO Nº 30077/55 249 Nº

30077/55

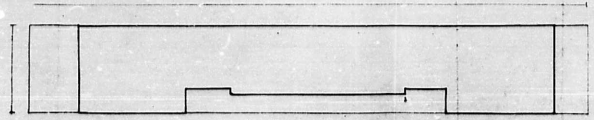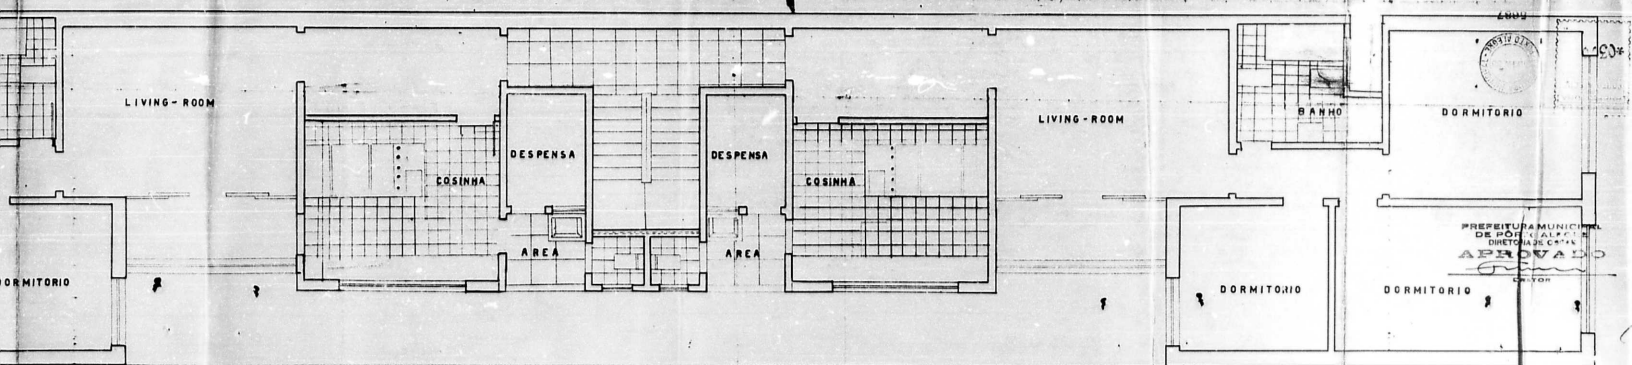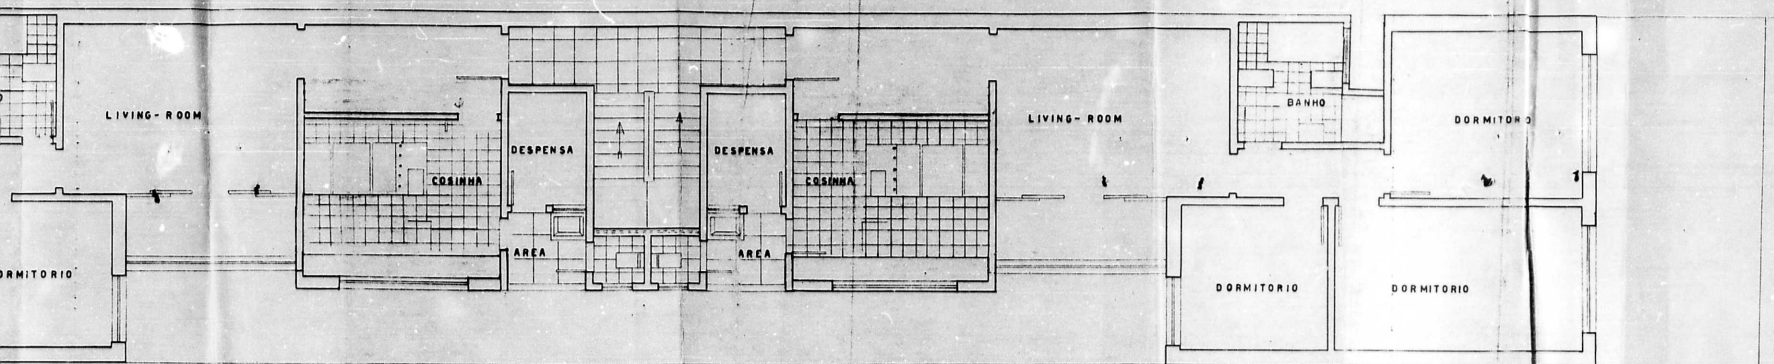

247


Directoria de Obras
INSPÇÃO
AVISO
A dispensa deve ter o placote nas paredes impermeabilizadas e dimensões fixas no sentido de sua maior dimensão.

DIRETORIA DE OBRAS
1ª SEÇÃO
ZONA 2 LIVRO 7 TAL. Nº 159
Área de prop. terreno 235,82
Total da obra 249,25
Tipo de construção 1.0
14.9.55
[Signature]


PREFEITURA MUNICIPAL DE PORTO ALEGRE
DIRETORIA DE OBRAS
APROVADO

REFERÊNCIA	ENG. HENRIQUE GUTFREIND	
	RUA MAL FLORIANO Nº13 SALA 94	
28 ANDAR	EDIFÍCIO DE APARTAMENTOS	
38 ANDAR	RUA GAL. JOÃO TELES Nº 473	
ESCALA 1:50	PROPRIETÁRIO: <i>[Signature]</i>	CREA VISTOS
DESENHO	CONSTRUTOR <i>[Signature]</i>	990c
25-7-5	PROJETO	
	CALCULO	

PREFEITURA MUNICIPAL DE PORTO ALEGRE
SMA - LO - UNIDADE DE MICROBOLSON
PROCESSO Nº 30077/55 249 Nº

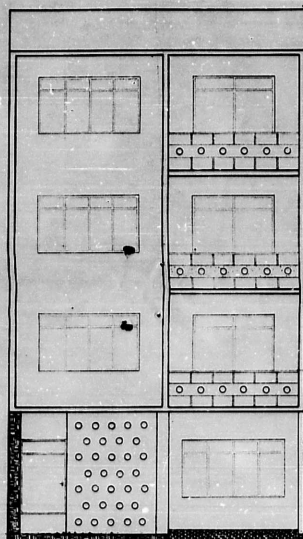


FACHADA

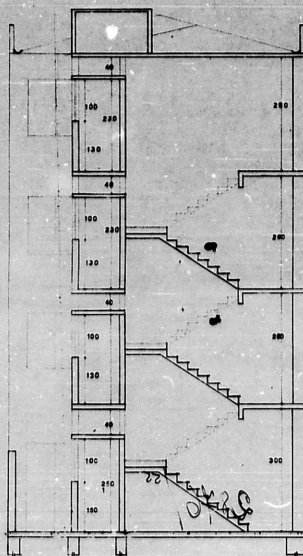

CORTE AD



PLANTA DO TELHADO

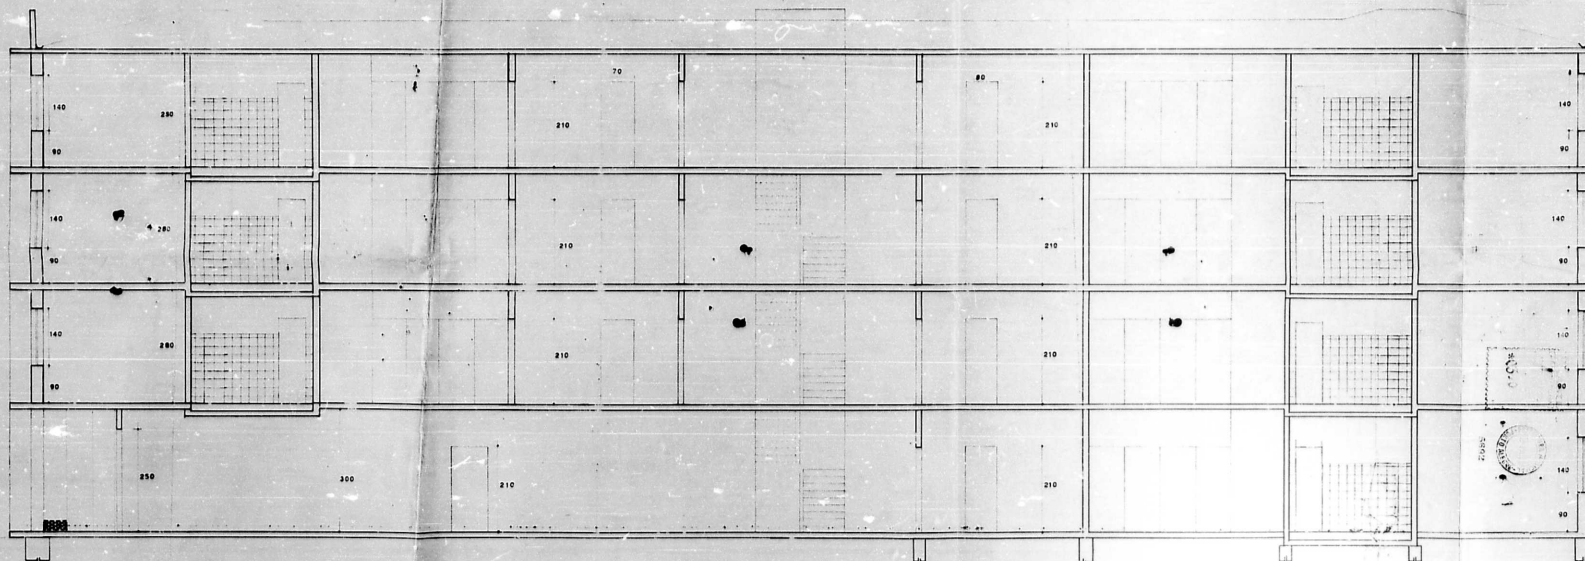

CORTE CO

DIRETORIA DE OBRAS
ZONA I - SEÇÃO DE OBRAS

Diretoria de Obras
SEÇÃO DE OBRAS
AVISO

ENG. HENRIQUE GUTFREIND
RUA MAL FLORES, 1115 - SALA 11
EDIFÍCIO DE APARTAMENTOS




REFERÊNCIA:
FALN. 204

PROFETURA MUNICIPAL DE PORTO ALEGRE
SALA - 10 - UNIDADE DE MICROFILMAGEM
PROCESSO Nº 30077/53 232

250

30077/53

PROFETURA MUNICIPAL DE PORTO ALEGRE
SALA - 10 - UNIDADE DE MICROFILMAGEM
PROCESSO Nº 30077/53 232

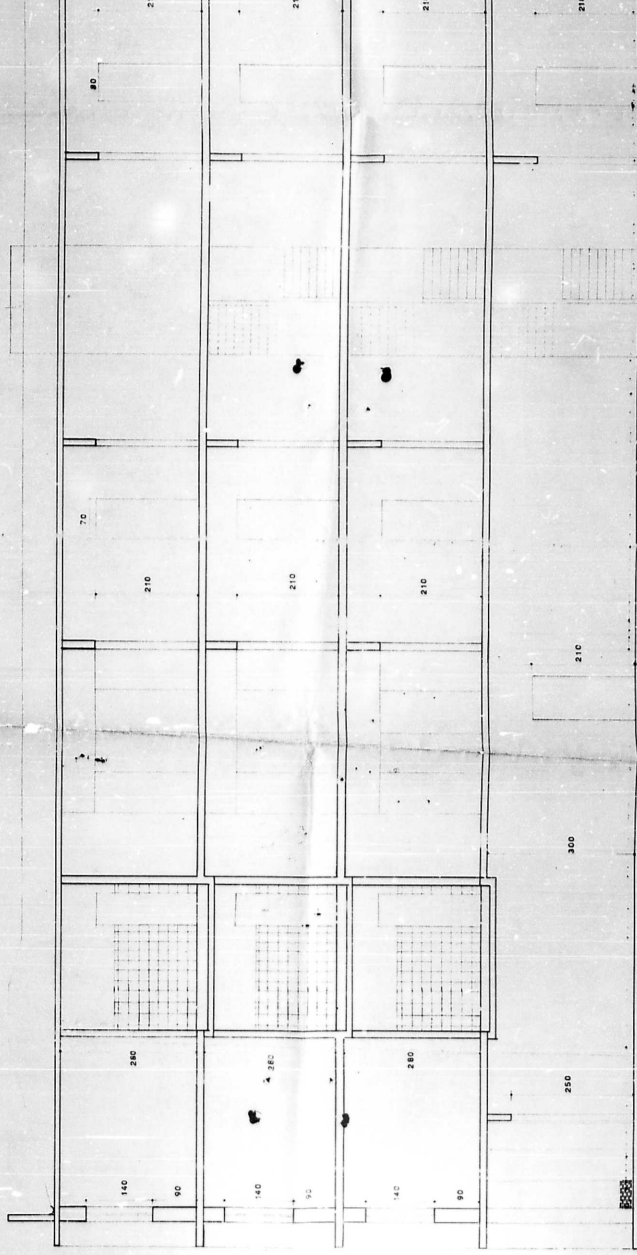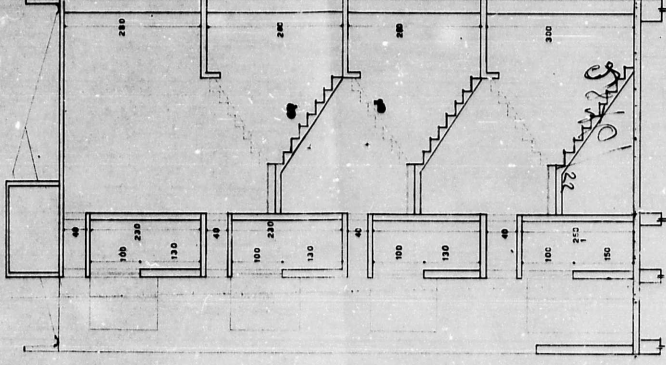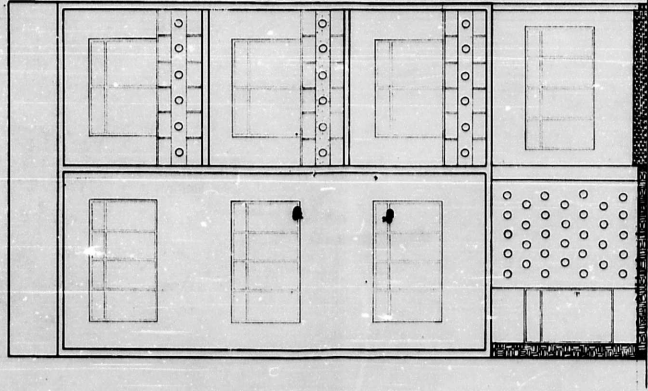


250

250

886 544006
 PRECATORIA MUNICIPAL DE PORTO ALEGRE
 SMA - LIO - UNIDADE DE MANUTENCAO

250


CORTE CO

REFERENCIA	ENG. HENRIQUE GUTFREIND
FACHADA	EDIFICIO DE APARTAMENTOS
CORTES	RUA CAL. JOAO FELIX, Nº 413
TECHADO	PROPRIETARIO
ESCALA	1:50
DESENHO	CONSTRUTOR
DATA	28-7-55
Nº	CALCULO

Directoria de Obras
 4ª SECCAO
 ATIVIDADE
 A dependa deve ter o piso e as paredes impermeabilizadas e armados fixos no cimento de sua maior dimensao.

DIRETORIA DE OBRAS
 1ª SECCAO
 ZONA 9
 LITRO. 157
 AREA DE TERREO, 157,12
 TOTAL DE 793,81
 Tipo de construçao 12
 D.O. 12
 D.O. 12


APPROVADO
 DIRETORIA DE OBRAS
 1ª SECCAO

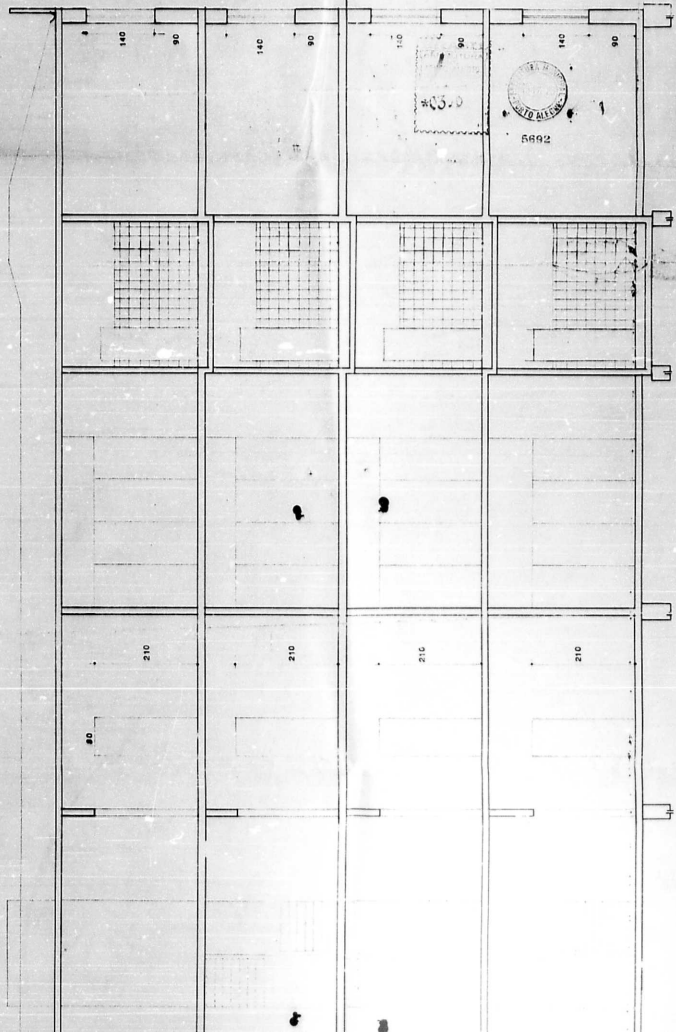


PLANTA DO TELHADO



CORTE AB

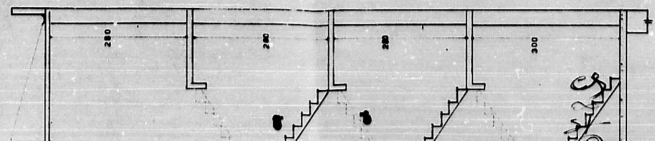

30077/55

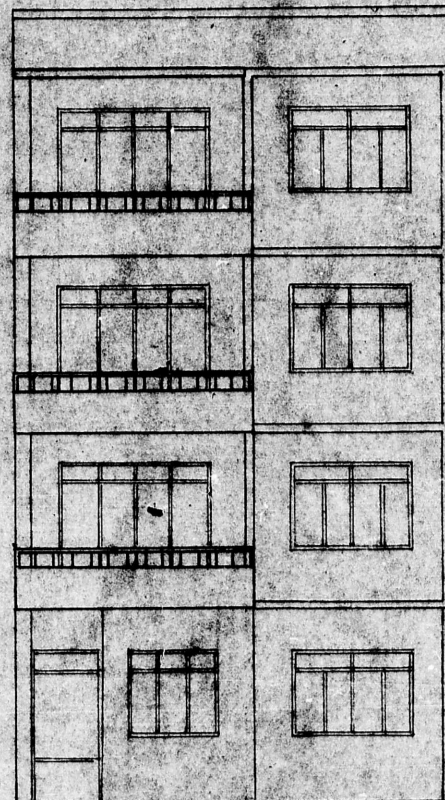

DIRETORIA DE OBRAS
1ª SEÇÃO
ZONA 2 LIVRO 2 TAL. 2/2
Área do pavio. terreno
Total da
área do
piso
Data: 15/11/55
Eng. chefe



PREFEITURA MUNICIPAL DE PORTO ALEGRE
UMA - U.D. - UNIDADE DE MICROFILMAGEM

PROCESSO Nº 30077/55 253

FACHADA	ENG. HENRIQUE GUTFREND		
	av. borges de medeiros, nº 261, 9º and., s. 905		
	EDIFÍCIO DE APARTAMENTOS		
	rua gal. joão teles nº 473		
	proprietário	Jose Gordon.	
escala 1:50			crea vistos
desenho	construtor	Henrique Gutfreund	7.102
data	projeto		
Nº	calculo		

PROTOCOLLO



(*A. deusolii*)

PREFEITURA MUNICIPAL
DE PORTO ALEGRE
DIRETORIA DE OBRAS

AFROVADO

1995

DIRETORIA DE OBRAS
ZONA 9 1ª SEÇÃO
Área de pto. Irroo 9 TAL. Nº 157
Total da área de 100,00 m²
* plo 9 x 3,30
Tipo de construção 11B
Data: 24.9.55
Eng. Amaro

REFERÊNCIA	ENG. HENRIQUE GUTFREIND RUA MAL FLORIANO Nº13 SALA 94	
PLANTAS DE SITUAÇÃO E DE LOCALIZAÇÃO	EDIFICIO DE APARTAMENTOS RUA GAL JOAC TELES Nº473	
ESCALA: 1:200 = 1:1000	PROPRIETARIO <i>José Carlos</i>	
DESENHO	CONSTRUTOR <i>Henrique Gutfreind</i>	CREA 1502 VISTOS
DATA: 25-7-55	PROJETO <i>Henrique Gutfreind</i>	
Nº	CALCULO <i>Henrique Gutfreind</i>	D. A. E. E. IN RESIDENCIA ARQUITETO - CREA 938

PROCESSO Nº 30077/55 274